


مخططات الصالة الرياضية

As-Built Drawings

المملكة العربية السعودية

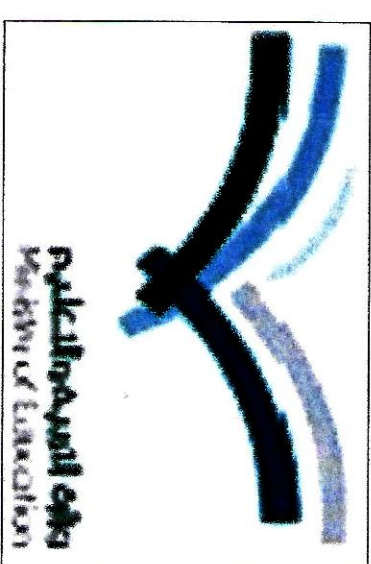

وزارة التربية والتعليم

MINISTRY OF EDUCATION

وكالة الوزارة للمباني

مشروع مجمع النويمة التعليمي للبنات

المملكة العربية السعودية



وزارة التربية والتعليم
Ministry of Education

وزارة التربية والتعليم
MINISTRY OF EDUCATION

وكالة الوزارة للمباني

اسم المشروع	جميع التجهيزات التعليمية للمباني
اسم الوحدة	صالة - الدور الاول AS-BULT DRAWING
رقم الوحدة	١٠٠/١
اسم المصمم	مهندس الاستشاري

شركة بناء الجزيرة للمقاولات
BINA AL-JAZEERAH CO

مهندس الاستشاري
مهندس المقاول
مهندس البناء
مهندس التصميم

مهندس الاستشاري
مهندس المقاول
مهندس البناء
مهندس التصميم

واجهة ٣

واجهة ٣

واجهة ١

واجهة ٢

مسقط الدور الاول

شركة بناء الجزيرة للمقاولات
مشاريع جميع التجهيزات التعليمية
والادارية


التاريخ	٢٠٢٢-١١-٢٠		

**شركة بناء الجزيرة للاستشارات
BENA AL-JAZEERAH CO**

مدير شؤون		الرقم	تاريخ
البياني		الرقم	تاريخ

شركة إنشاء الجزيرة للمقاولات
شروع جميع النويحة التعليمية
ولادي السدود

واجهة (ع)
مقياس 1 / 100

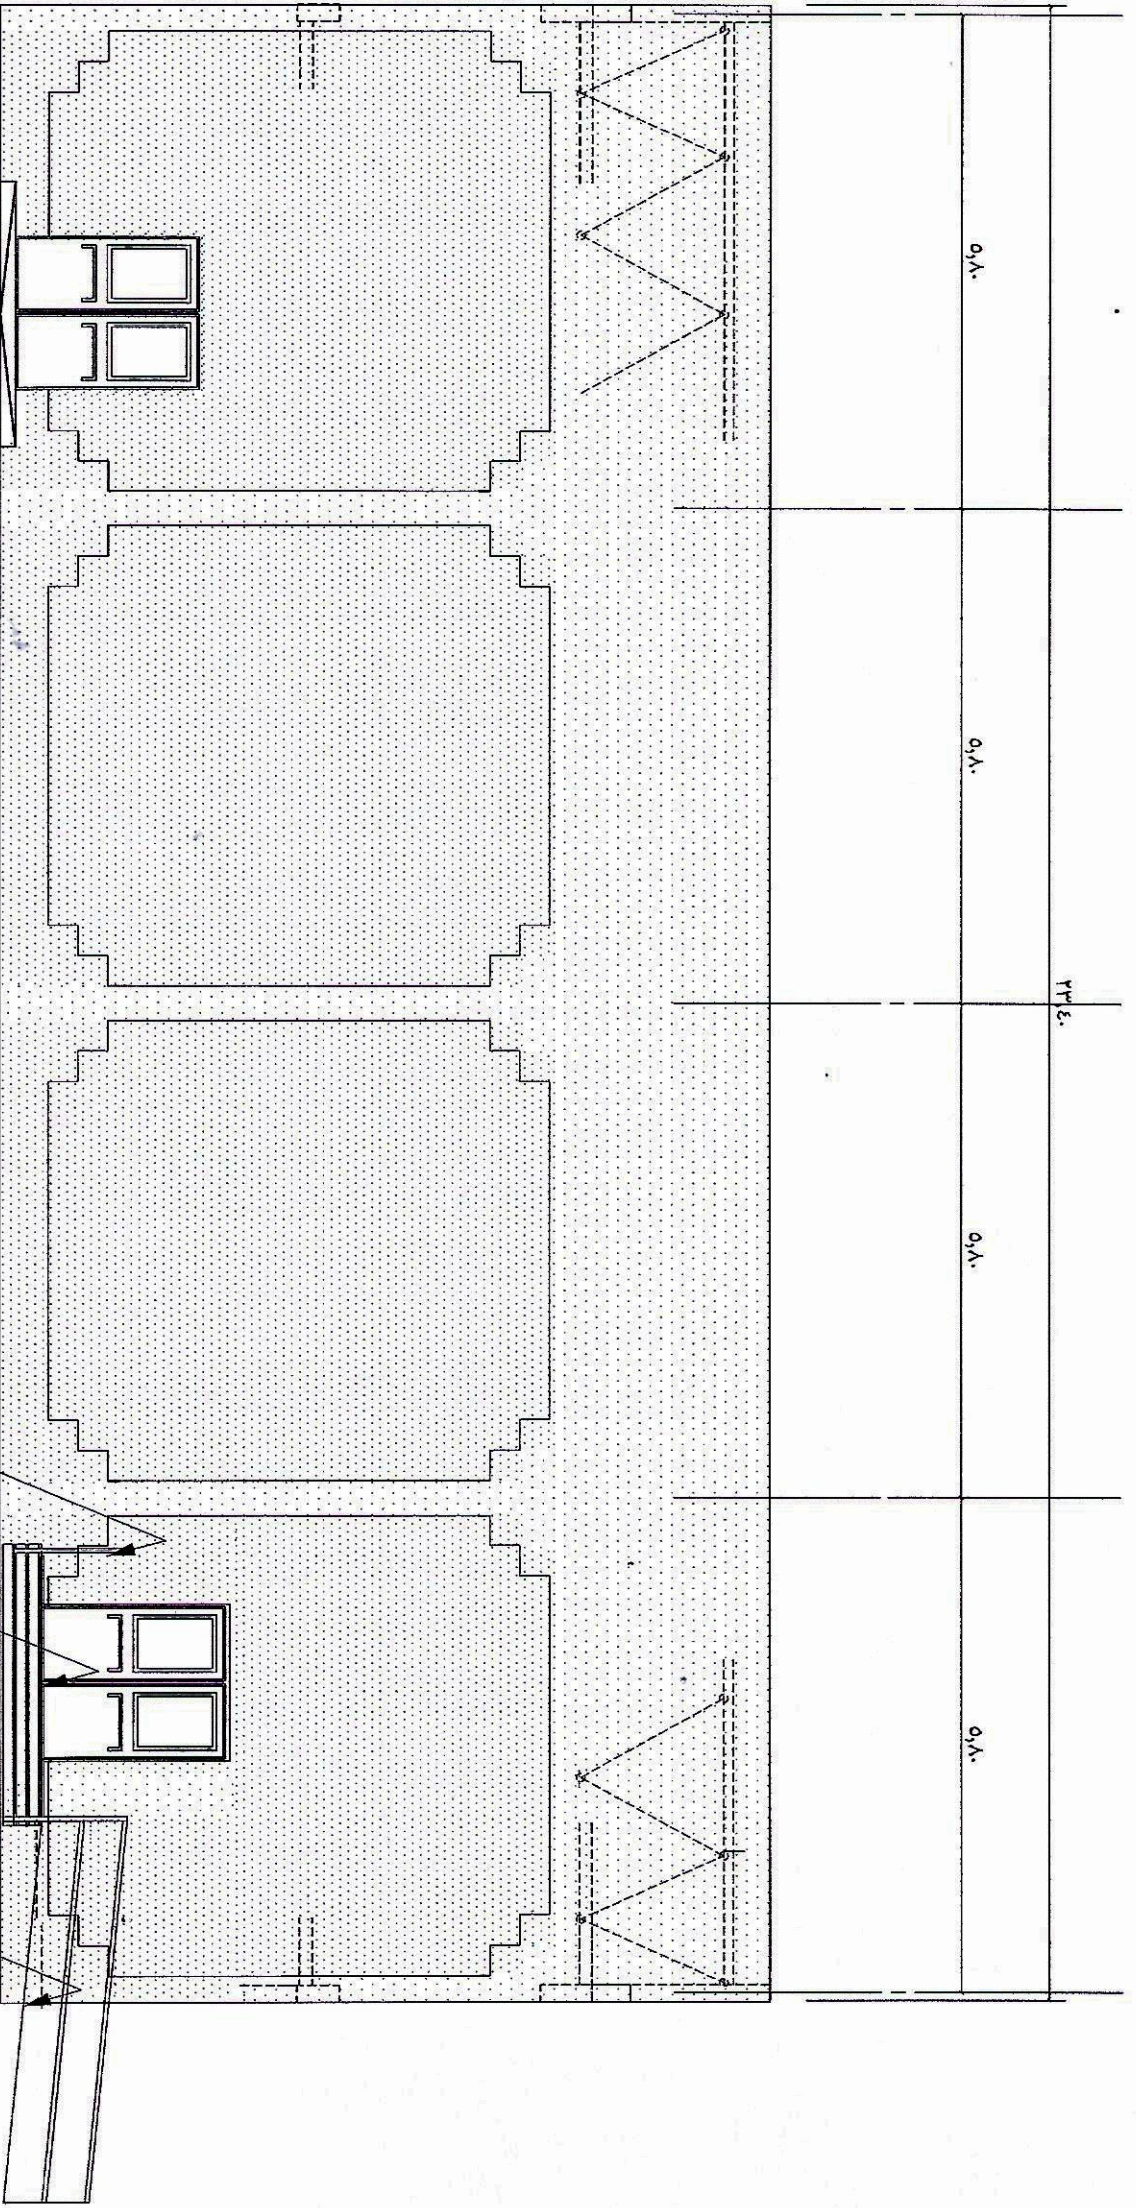




المملكة العربية السعودية
وزارة التربية والتعليم
Ministry of Education
MINISTRY OF EDUCATION
وحالة الوزارة للمباني

اسم المبنى	مجمع التوعية التعليم للمباني
اسم البرمجة	مبنى - واجهة جلفجاف
اسم البرمجة	AS-BUILT DRAWING
رقم البرمجة	١٠٠/١
التاريخ	٢٠٢٢-١١-٢٠


اسم المبنى	شركة بناء الجزيرة للمقاولات
اسم البرمجة	BENA AL-JAZIRAH CO

اسم المبنى	مبنى - واجهة جلفجاف
اسم البرمجة	AS-BUILT DRAWING
رقم البرمجة	١٠٠/١
التاريخ	٢٠٢٢-١١-٢٠

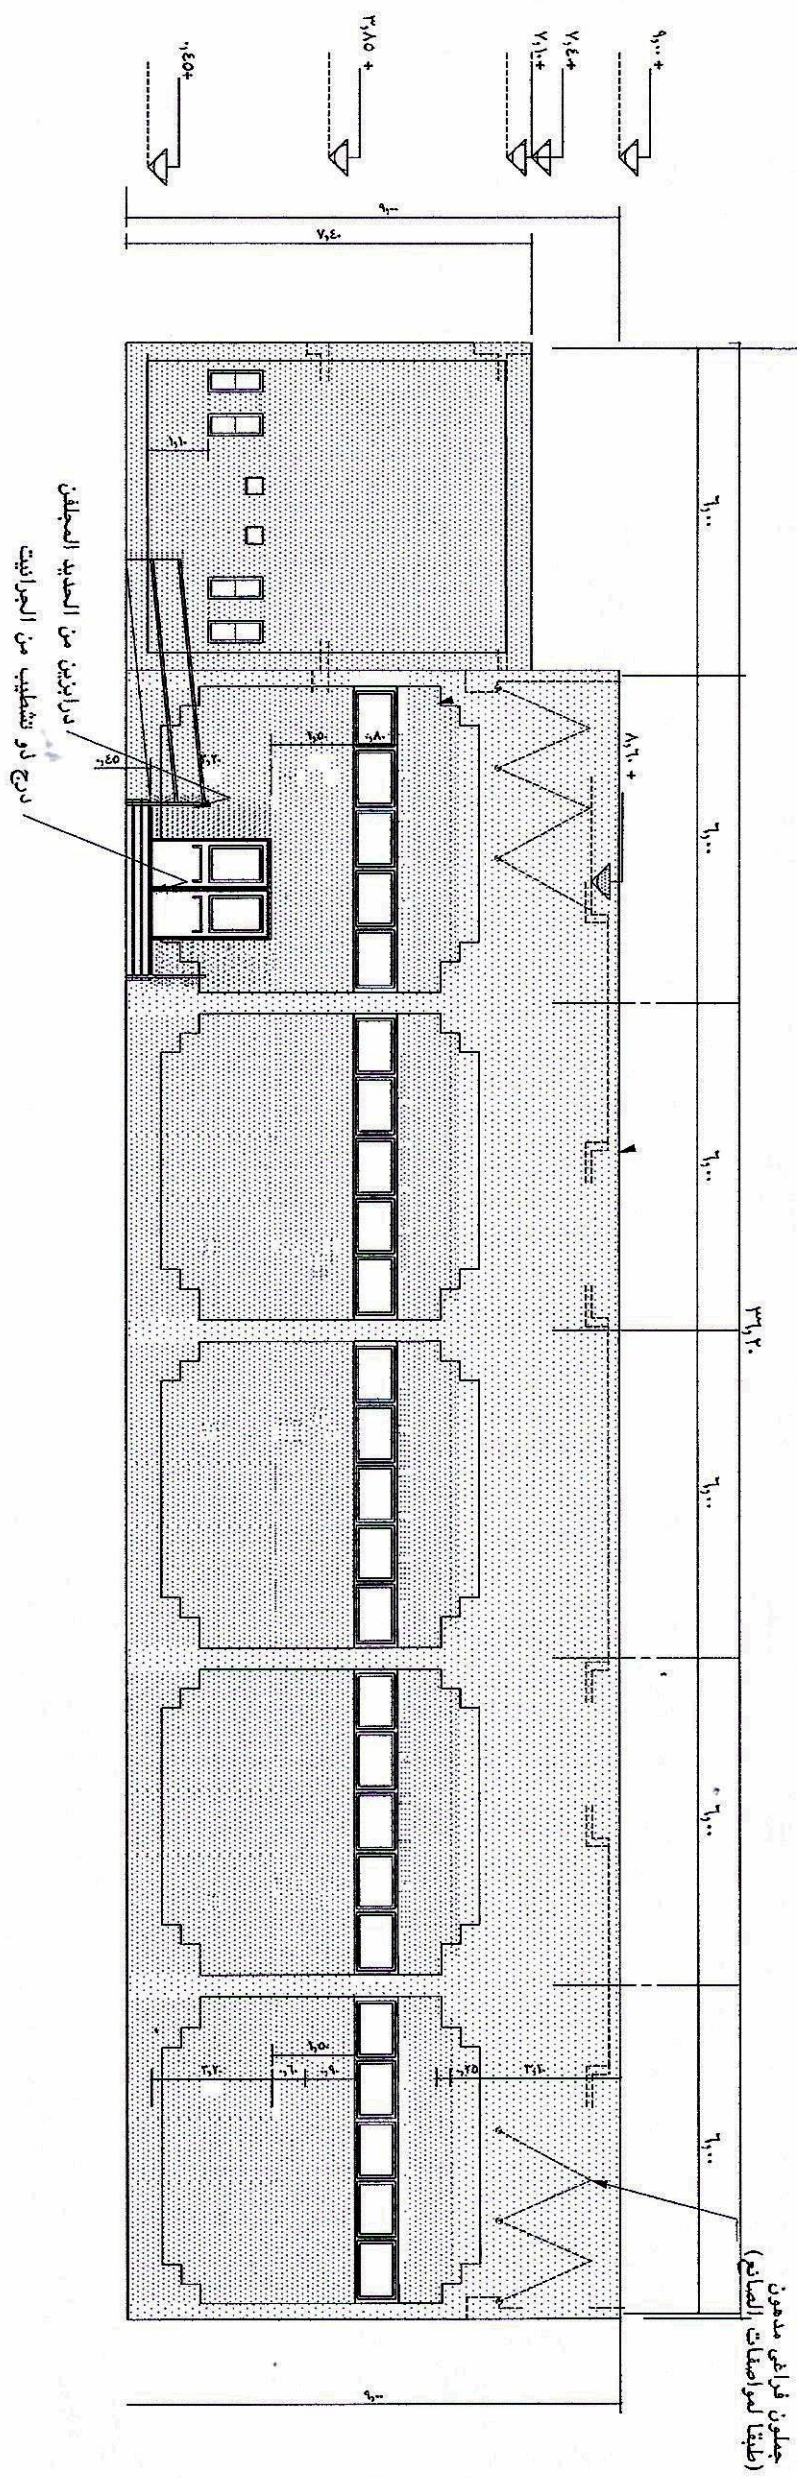

واجهة جانبية (٣)
مقياس ١ / ١٠٠

شركة بناء الجزيرة للمقاولات
مجمع التوعية التعليم للمباني
وادي السدود

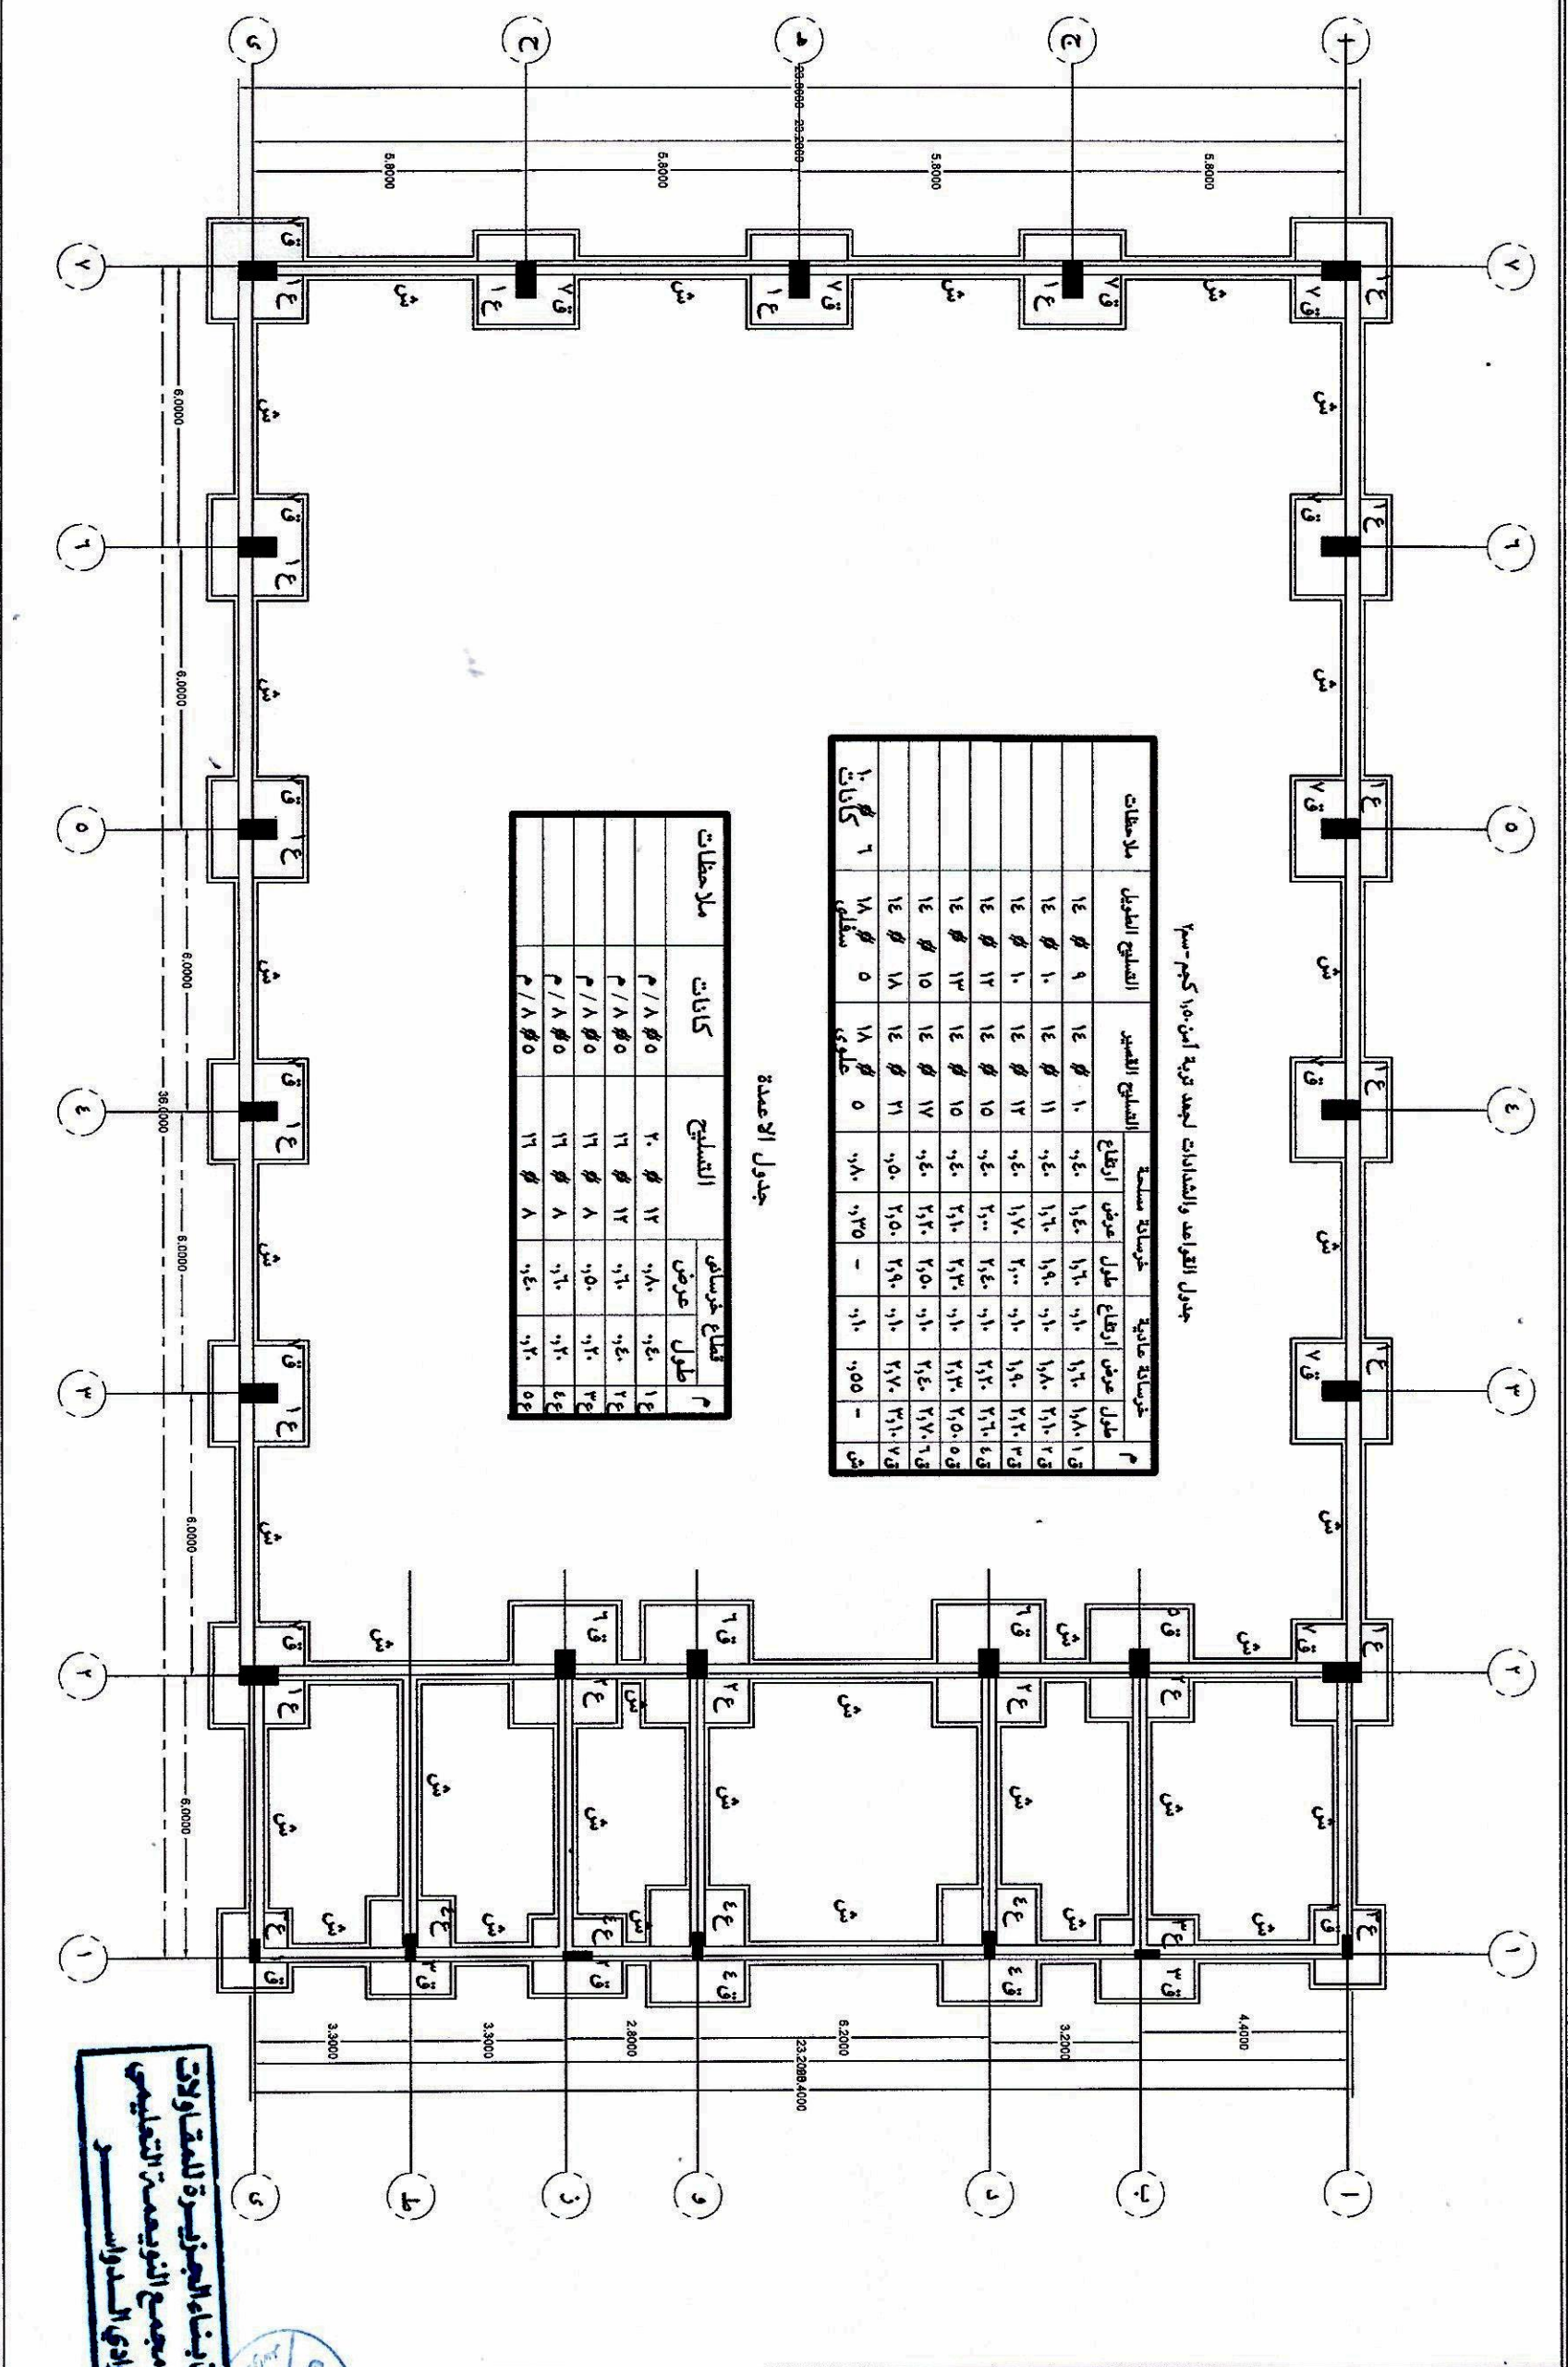

جدول القواعد والشهادات لجدد تربة أم ١٥٠٠ كجم - سم^٢

ملاحظات	المنتج القديم	المنتج الجديد	خريصة مساحة				م
			ارتفاع	عرض	طول	ارتفاع	
	١٨	٠	٨٠	٣٥	-	١٠	٥٥
٦ سنوات	١٨	٠	٨٠	٣٥	-	١٠	٥٥


ملاحظات	كانات	التسليح	قتلح خرساني	
			عرض	طول
	م/٨ ش٥	٢٠ ش ١٢	٨٠	١٤٤
	م/٨ ش٥	١٦ ش ١٢	٦٠	١٤٤
	م/٨ ش٥	١٦ ش ٨	٥٠	١٢٠
	م/٨ ش٥	١٦ ش ٨	٦٠	١٢٠
	م/٨ ش٥	١٦ ش ٨	٤٠	١٢٠
	م/٨ ش٥	١٦ ش ٨	٤٠	١٢٠

